


# Muster-Bestandsplan

## Grundstücksentwässerungsanlage

gem. DIN 1986-30 / DIN EN 1610

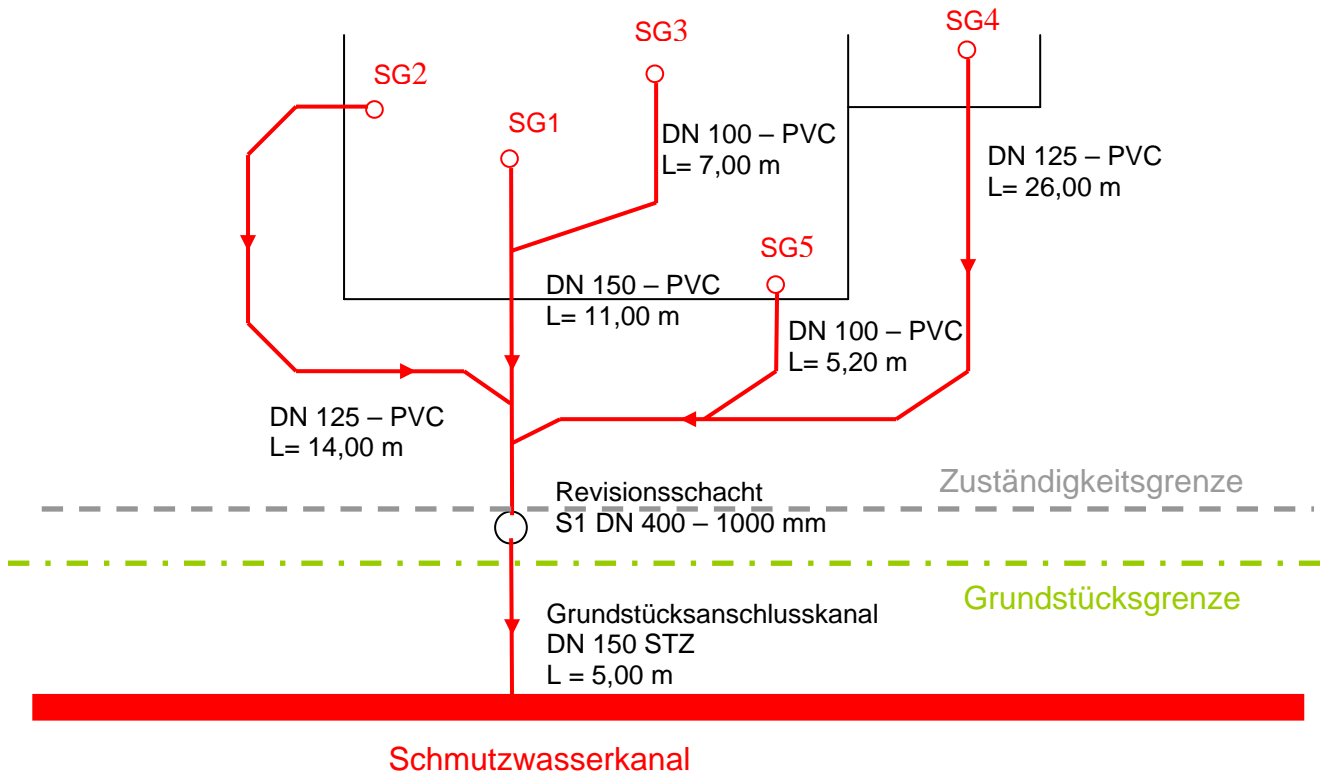

### Erläuterungen/Angaben:

- SG1 - Nummerierung der Gebäudeanschlüsse
- Revisionschacht – Schachtnummer, Durchmesser [mm], Material
- Rohrleitung – Leitungsdurchmesser [mm], Material, Länge [m] des Rohrabschnitts

---

**Eigentümer:**

**Ort:**

**Straße:**

**Datum:**

---